

województwo: małopolskie
powiat: nowotarski
jedn. ewid.: 121101.1 Nowy Targ
obręb: 0001 Nowy Targ
dz. ewid.: 12586/28



Arkusze mapy:
układ 2000/7: 7.112.12.11.2.2
7.112.12.12.1.1
układ wysokościowy: PL-EVRF2007-NH
GK.6640.7202.2023

MAPA Z INWENTARYZACJI POWYKONAWCZEJ

skala 1:500

Powstała na podstawie mapy zasadniczej oraz nowego pomiaru. Granice wniesiono na podstawie mapy ewidencyjnej miejscowości Nowy Targ. Nie wykłucza się istnienia w terenie innych, nie wskazanych na niniejszej mapie urządzeń, które nie były zgłoszone do inwentaryzacji.

5482900
7429600

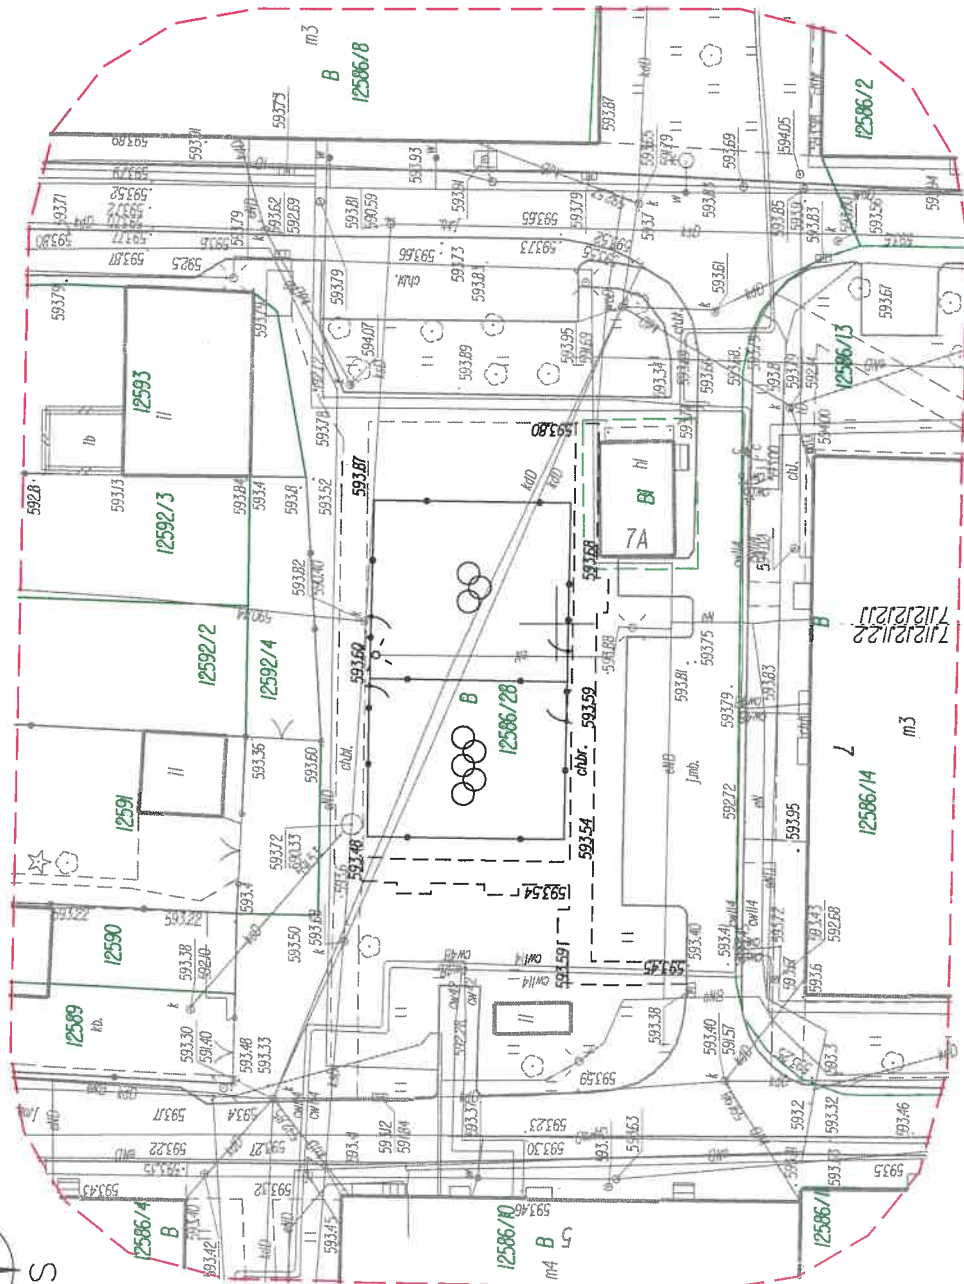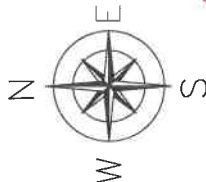

WZAGORSKI!
GEODEZA

WZ Wiktor Zagórski

ul. Zakopiańska 78, 34-424 Szaflary
tel. 695-466-822; e-mail: zagooorski@gmail.com
NIP: 735-264-87-32; REGON: 367916329

Oświadczam, że operat techniczny zawierający rezultaty prac geodezyjnych, w wyniku których powstał niniejszy dokument, uzyskał pozytywny wynik weryfikacji.	
Organ służby geodezyjnej i kartograficznej, który otrzymał zgłoszenie	STAROSTA NOWOTARSKI 34-400 Nowy Targ, ul. Bolesława Wstydlwego 14
Identyfikator zgłoszenia pracy geodezyjnej	GK.6640.7202.2023
Numer oraz data sporządzenia protokołu zawierającego wynik pozytywnej weryfikacji	Nr prot.: GK.6640.7202.2023_1 Data: 13.10.2023r.
Wykonawca prac geodezyjnych	WZ Wiktor Zagórski 34-424 Szaflary, ul. Zakopiańska 78, NIP 735-264-87-32, REGON 367916329
Imię, nazwisko Numer uprawnień zawodowych kierownika prac geodezyjnych Data i podpis	mgr inż. Wiktor Zagórski geodeta uprawiony nr upraw. 3909 13.10.2023r. <i>Jestem świadomy odpowiedzialności karnej za złożenie fałszywego oświadczenia.</i>

województwo: małopolskie
powiat: nowotarski
jedn. ewid.: 121101, 1 Nowy Targ
obręb: 0001 Nowy Targ
dz. ewid.: 12586/28



Arkusze mapy:
układ mapy: 7.112.12.11.2.2
7.112.12.12.1.1
układ wysokościowy: PL-EVRF2007-NH
GK.6640.7202.2023

MAPA Z INWENTARYZACJI POWYKONAWCZEJ

skala 1:500

Powstała na podstawie mapy zasadniczej oraz nowego pomiaru. Granice wniesiono na podstawie mapy ewidencyjnej miejscowości Nowy Targ. Nie wyklucza się istnienia w terenie innych, nie wskazanych na niniejszej mapie urządzeń, które nie były zgłoszone do inwentaryzacji.

5482900
7429600

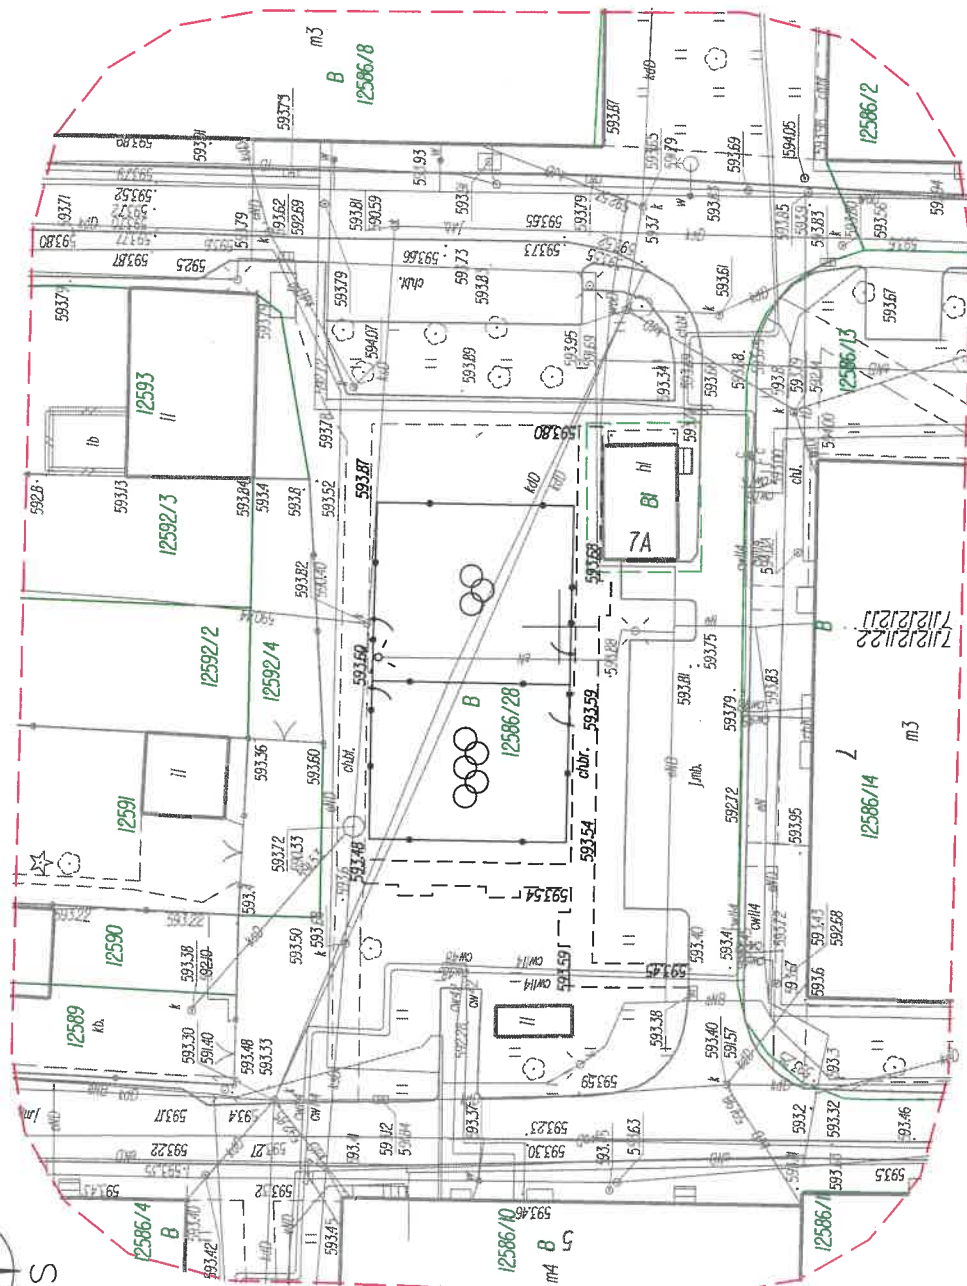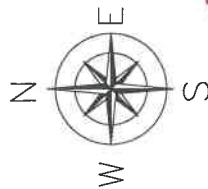

WZAGÓRSKI!
GROBIA

WZ Wiktor Zagórski

ul. Zakopiańska 78, 34-424 Szaflary
tel. 695-466-822; e-mail: zagooorski@gmail.com
NIP: 735-264-87-32; REGON: 367916329

Oświadczam, że operat techniczny zawierający rezultaty prac geodezyjnych, w wyniku których powstał niniejszy dokument, uzyskał pozytywny wynik weryfikacji.	STAROSTA NOWOTARSKI 34-400 Nowy Targ, ul. Bolesława Wstydliwego 14
Identyfikator zgłoszenia pracy geodezyjnej	GK.6640.7202.2023
Numer oraz data sporządzenia protokołu zawierającego wynik pozytywnej weryfikacji	Nr prot.: GK.6640.7202.2023_1 Data: 13.10.2023r.
Wykonawca prac geodezyjnych	WZ Wiktor Zagórski 34-424 Szaflary, ul. Zakopiańska 78, NIP 735-264-87-32, REGON 367916329
Imię, nazwisko	mgr inż. Wiktor Zagórski
Numer uprawnień zawodowych kierownika prac geodezyjnych	geodeta uprawniony nr upraw. 3609
Data i podpis	13.10.2023r. <i>Jestem świadomy odpowiedzialności karnej za złożenie fałszywego oświadczenia.</i>