

UZGODNIENIE

Nr rej. **42/2018**
ZAKŁAD WODOCIĄGÓW I KANALIZACJI
 Spółka z o.o. w Świeciu n.W.

Projekt niniejszy uzgodniono z zastrzeżeniami
 wyszczególnionymi w załączonym piśmie


z dnia **19.06.2018 r.** *paniżej, zewnotr.*
~~z dnia~~ *sieć wodociąg istniejącą i int. zewnotr.*
~~z dnia~~ *projektowaną na niebionie kolorem niebieskim*

- Termin rozpoczęcia robót należy zgłosić w Zakładzie Wodociągów i Kanalizacji Sp. z o.o. z wyprzedzeniem 14 dniowym
- Wykopy w pobliżu naszych urządzeń wykonać ręcznie
- Po zakończeniu robót proszę dostarczyć inwentaryzację geodezyjną, powykonawczą do naszego zakładu.

Świecie dnia **19.06.2018 r.**
 - Uzgodnienie dokumentacji traci ważność po upływie 2 lat.

z up. Zarządu Spółki
 inż. Łech Ładnarek

Inwestor: Gmina Świecie 86-100 Świecie ul. Wojska Polskiego 124	Wykonawca:  projekty@agador.eu agadorkz@interia.pl	"AGADOR" s. c. Krzysztof Żarkow Elżbieta Żarkow 85-165 Bydgoszcz, ul. Tucholska 7/55 pracownia: 85-171 Bydgoszcz, ul. Wojska Polskiego 19b tel./fax: 52 348 95 84
Temat: ZAGOSPODAROWANIE ZAMKU KRZYŻACKIEGO W ŚWIECIU I JEGO NAJBLIŻSZEGO OTOCZENIA DZ. NR 2244/1, 2312/1, 2322/3, 2324/2, 2325/2, 2326/2, 2326/3, 2326/4, 2328/2, 2328/4, 2328/5, 2328/14, 2328/18, 2328/19, 2328/20, 2328/21 i 2328/22		Nr rys.: 1
Skala: 1:500	Rysunek: PROJEKT ZAGOSPODAROWANIA TERENU	Faza: PB Branża: DROGI
Projektant: inż. Krzysztof Żarkow <small>upr. bud. do projekt. bez ograniczeń w specj. drogowej - nr GP-KZ-7342/570/94</small>		Opracował: inż. arch. krajobrazu Dorota Żarkow 

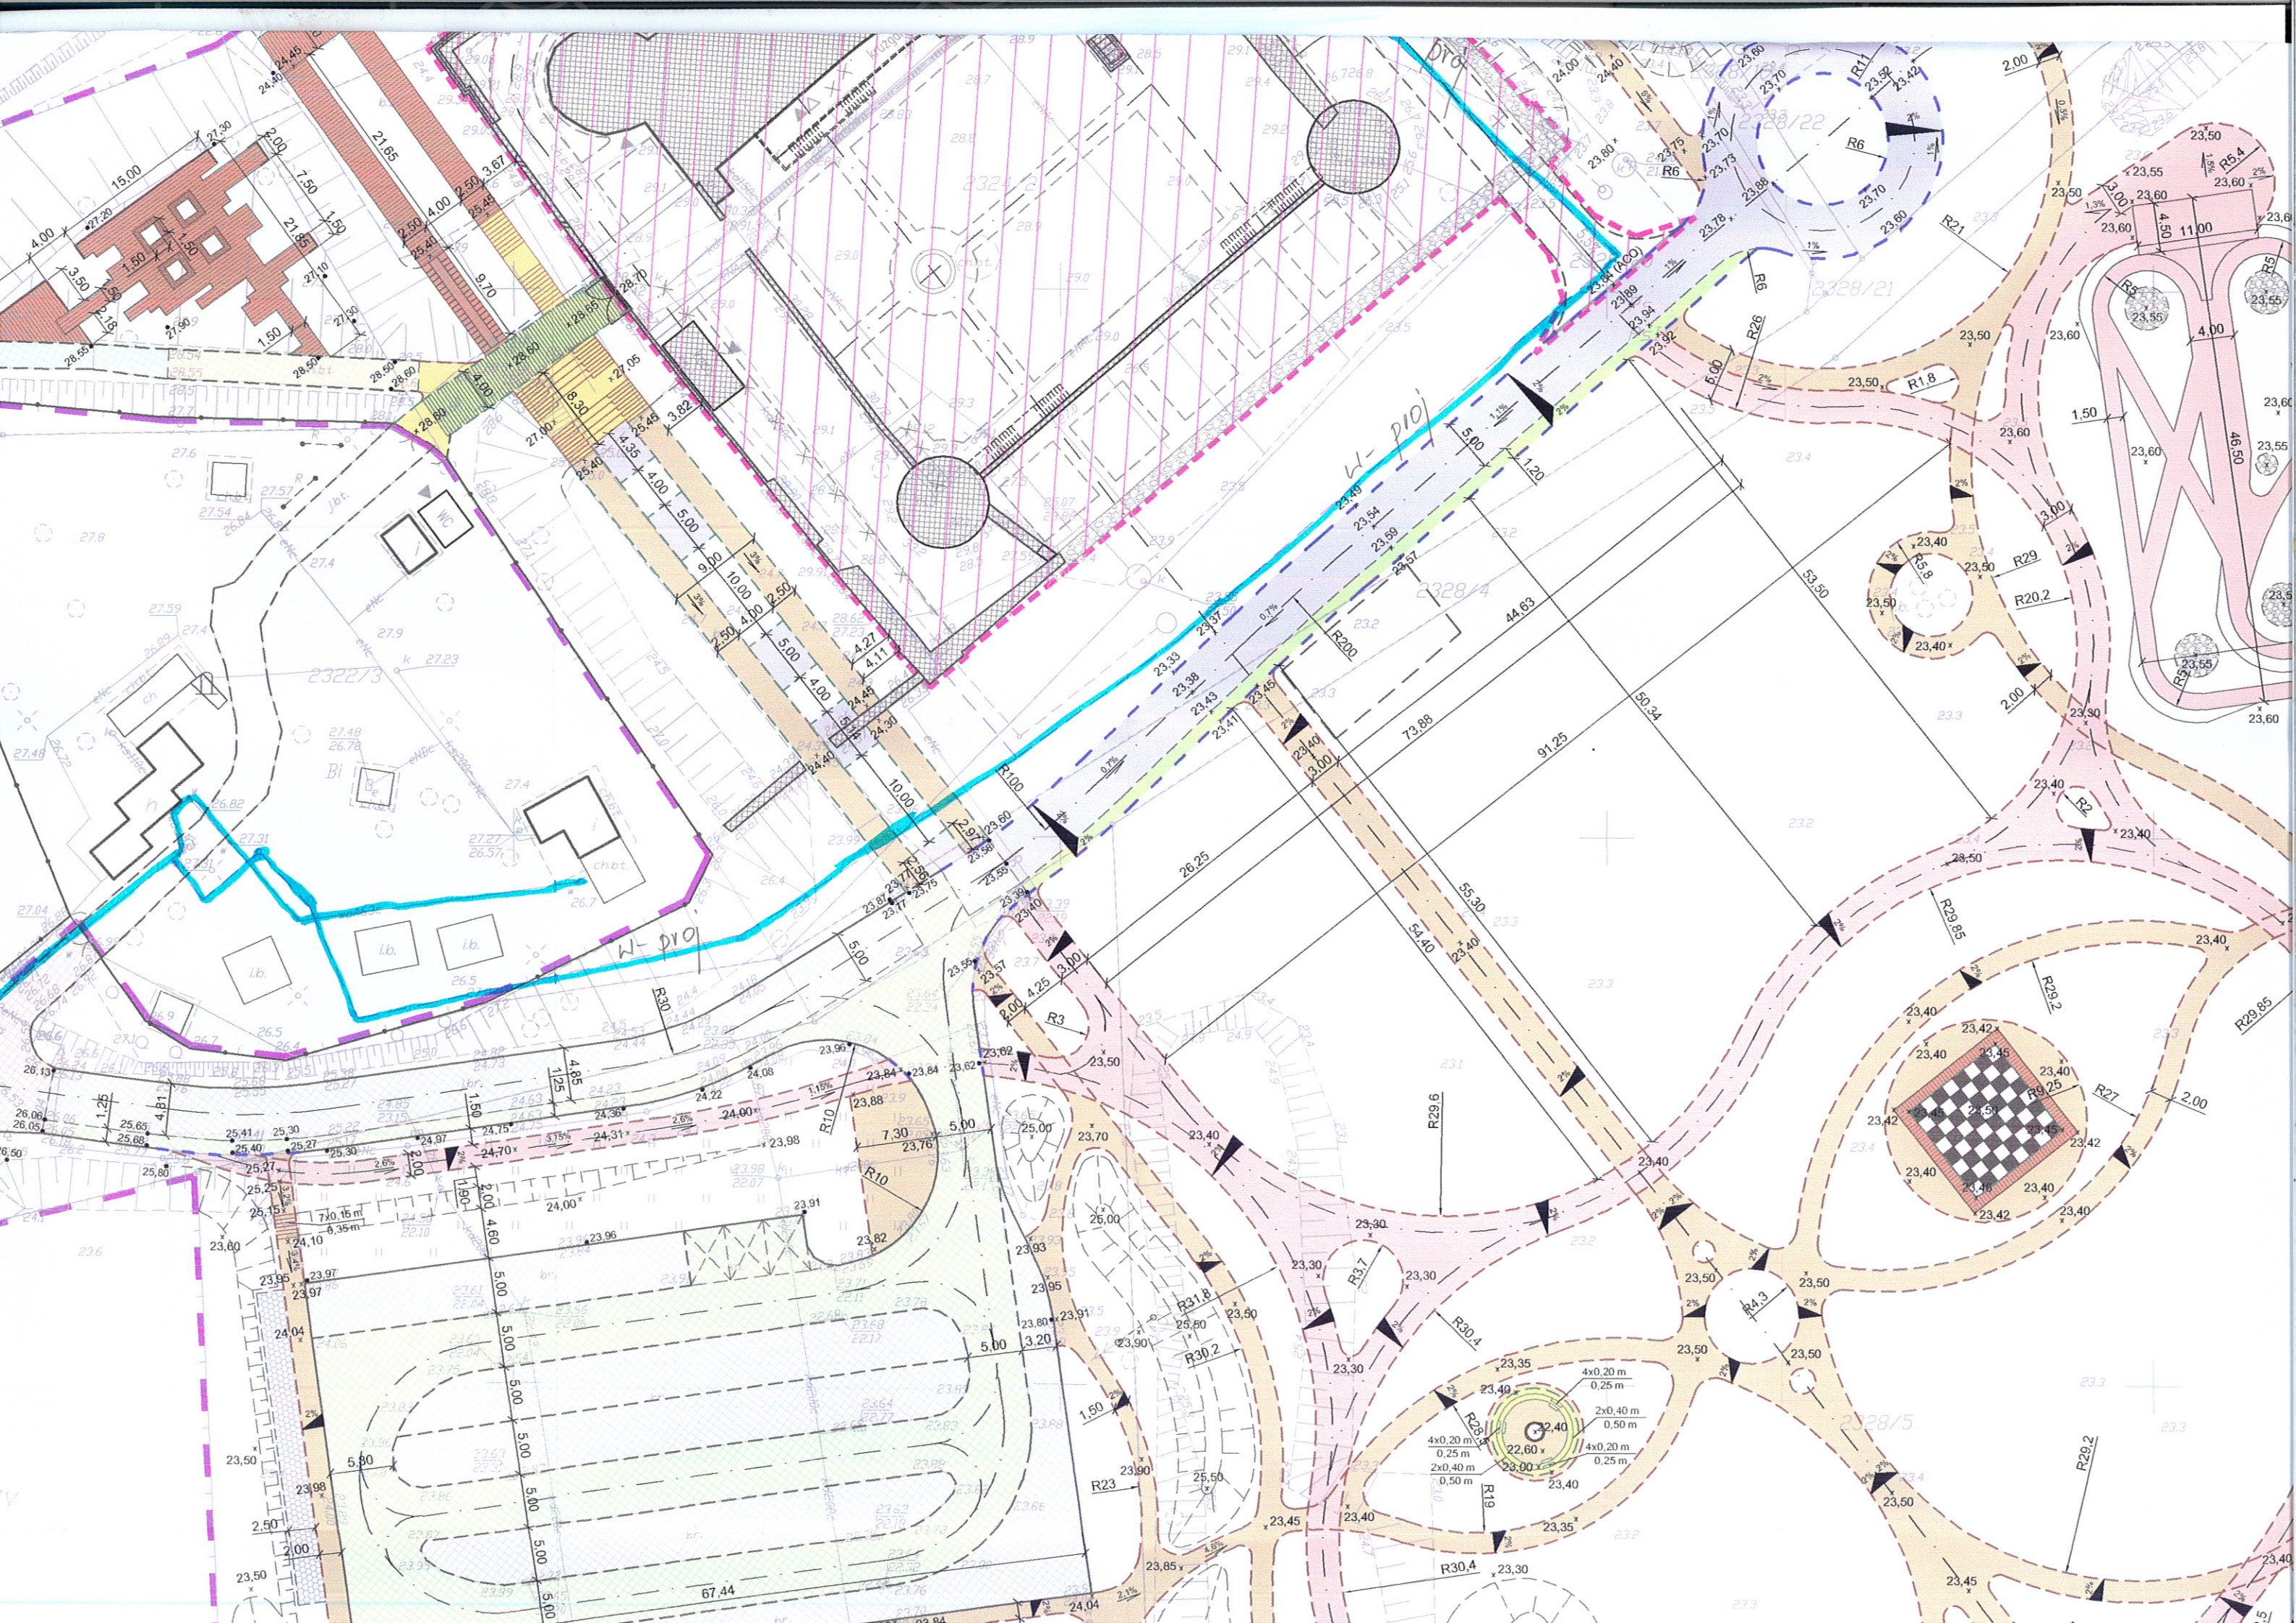

PROJEKTOWYCH
1:500

9.24.04.4.2; 6.199.24.05.3.3; 6.199.24.05.3.1
dn. 17.01.2018r.
00" strefa 6
wzajemnej wykonana na podstawie
toda łączona (pomiar bezpośredni,
brak jest informacji

Województwo: kujawsko-pomorskie
Powiat: Świecki
Jednostka ewidencyjna: Świecie-Miasto
Dzielnica: Świecie [0001]
[041409_4]

