


**DOKUMENTACJA
POWYKONAWCZA**

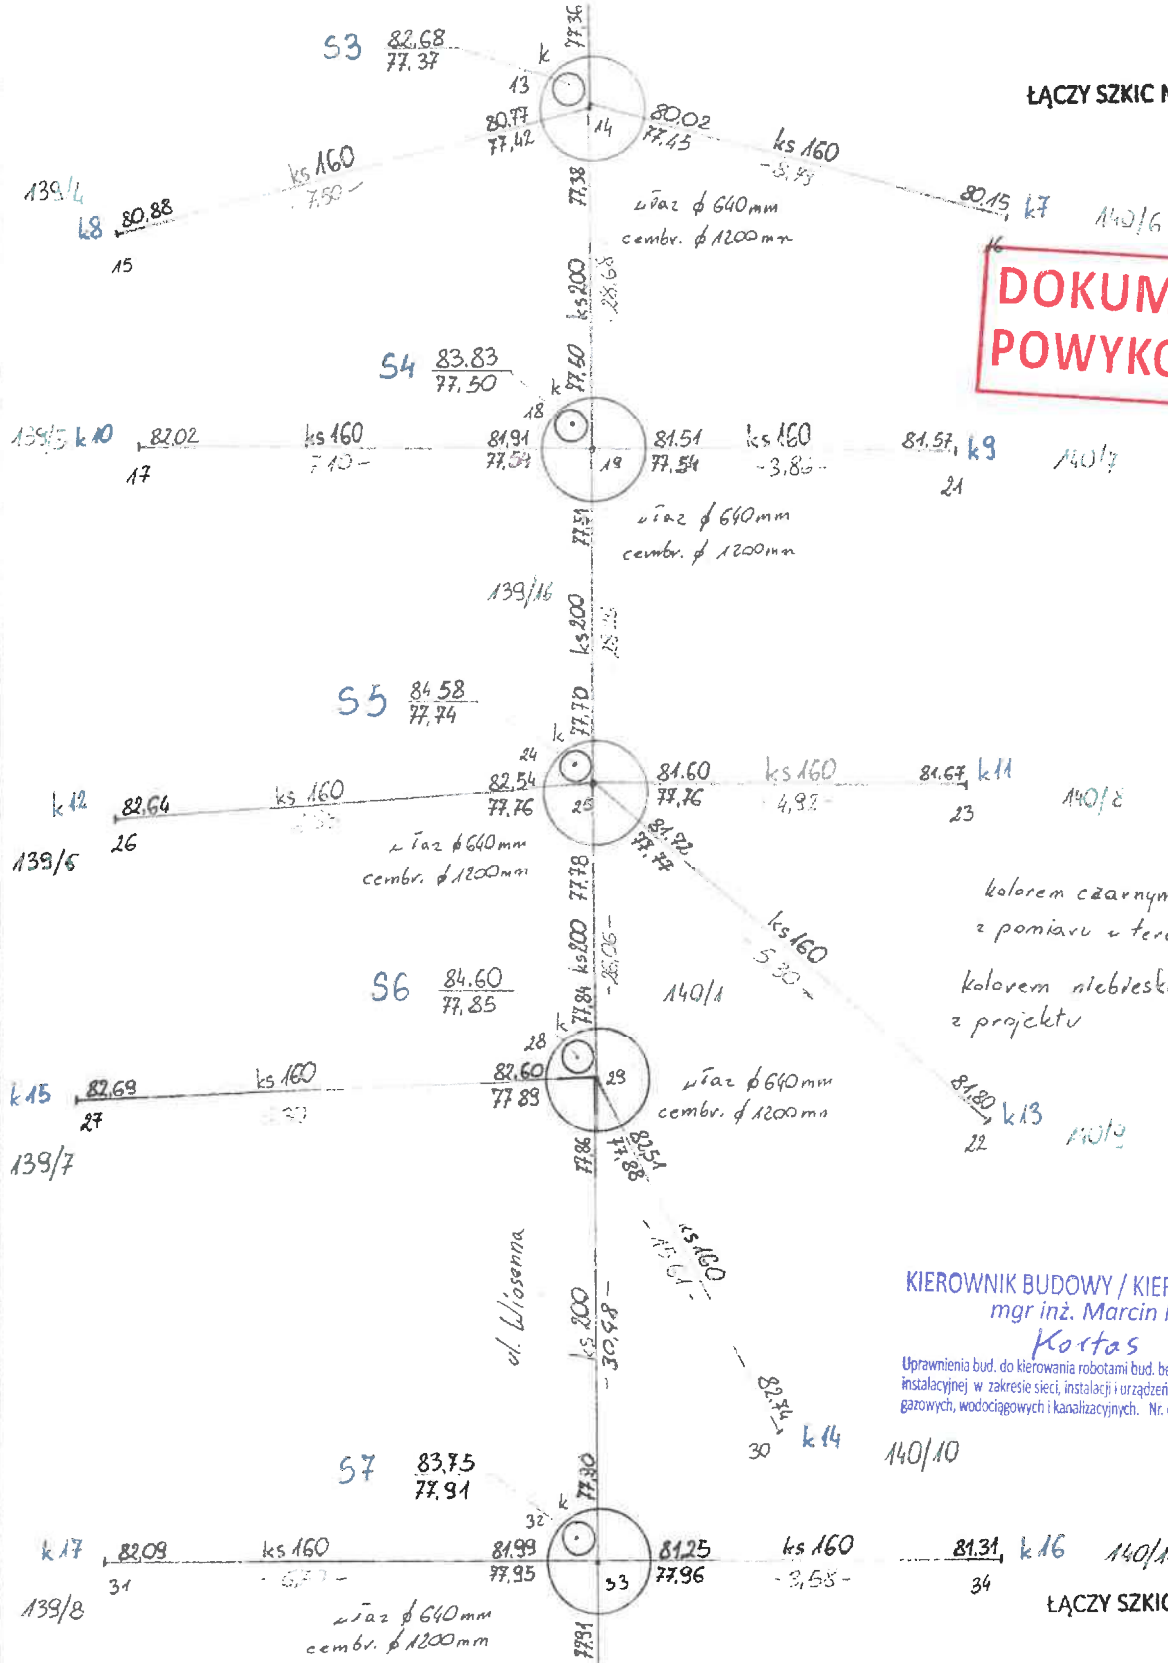

kolorem czarnym numery pikiet
z pomiaru w terenie


kolorem niebieskim oznaczenia
z projektu

KIEROWNIK BUDOWY / KIEROWNIK ROBÓT
mgr inż. Marcin Kortas

Uprawnienia bud. do kierowania robotami bud. bez ograniczeń w specjalności
instalacyjnej w zakresie sieci, instalacji i urządzeń cieplnych, wentylacyjnych,
gazowych, wodocigowych i kanalizacyjnych. Nr ewid. POM/0246/OWOS/14

Nazwa lub symbol obiektu			Gościcino ul. Wiosenna		Pomiar powykonawczy kanalizacji sanitarnej
	Data	Nazwisko i imię (wykonawcy)	Województwo: pomorskie		Rodzaj pracy
		podpis			
Pomierzył	01.03.2024r.	Przemysław Bogdan	Powiat: wejherowski		Nazwa instytucji wykonującej pomiar
Skartował			221510.2 Wejherowo		GD.6640.7202.2023
Wykreślił			Jednostka ewidencyjna:		Identyfikator zgłoszenia:
			0004 Gościcino		2
Sprawił			Obręb ewidencyjny:		Szkieł polowy
Sprawił	04.03.2024r.	Witold Jerceczek upr. nr 22530	139/16, 140/1		6.226.22.171.1, 6.226.22.171.3
			Działka ewidencyjna:		Godło mapy

86. — — — —

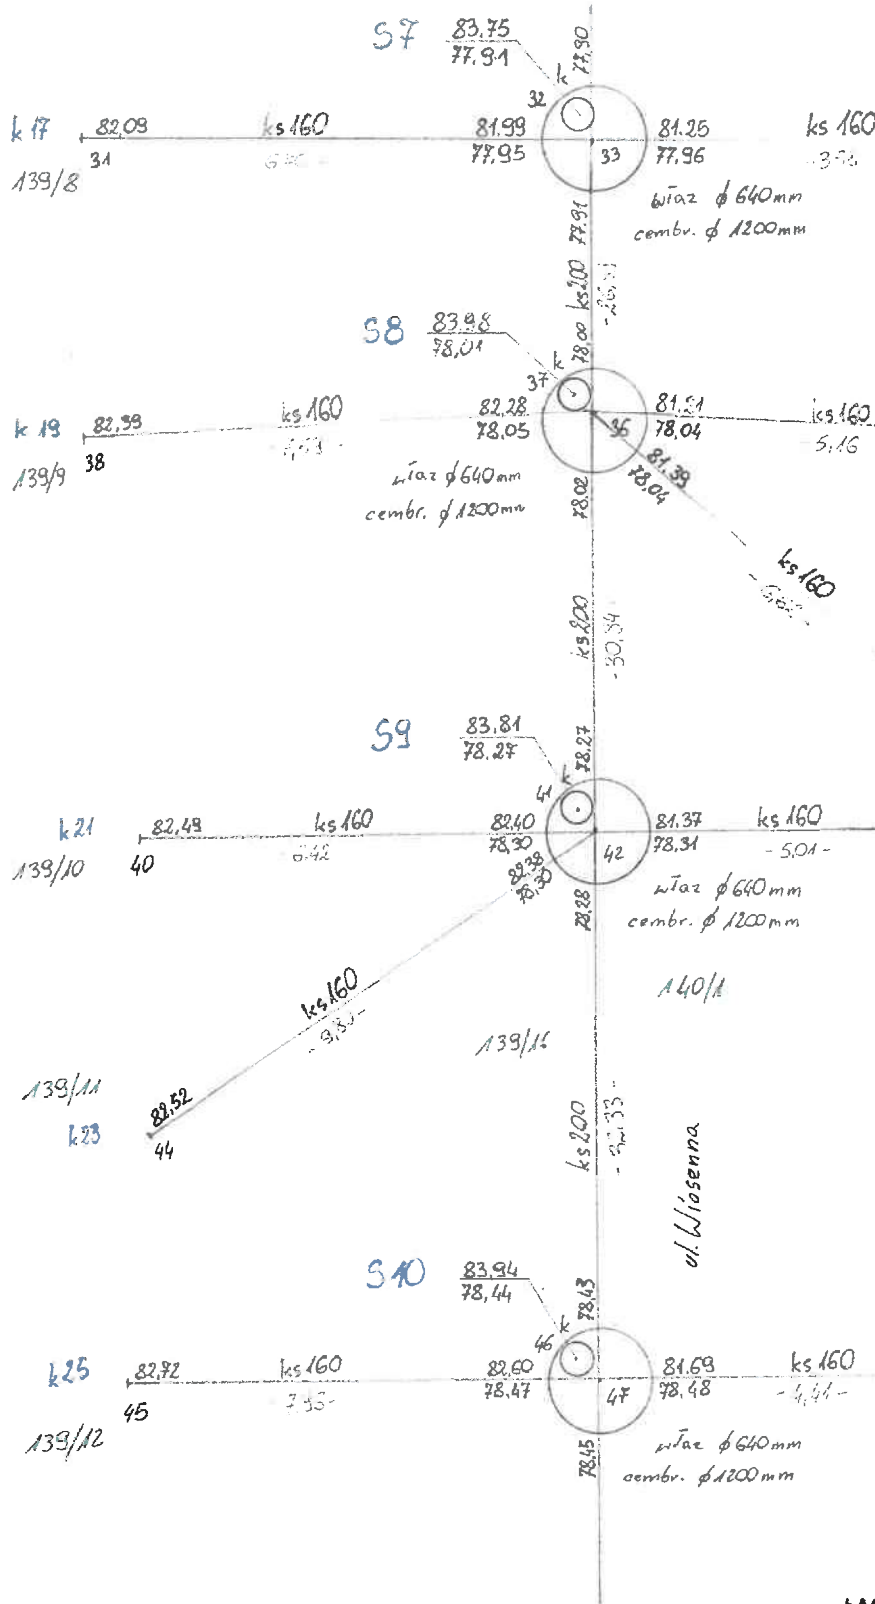

ŁĄCZY SZKIC NR 2

**DOKUMENTACJA
POWYKONAWCZA**

KIEROWNIK BUDOWY / KIEROWNIK ROBÓT
mgr inż. Marcin Kortas

Uprawnienia bud. do kierowania robotami bud. bez ograniczeń w specjalności instalacyjnej w zakresie sieci, instalacji i urządzeń cieplnych, wentylacyjnych, gazowych, wodociągowych i kanalizacyjnych. Nr ewid. POM/0246/OWOS/14

81.49 k 20 140/13

81.44 k 22 140/14

kolorem czarnym numery punktów z
pomiaru w terenie
kolorem niebieskim oznaczenia
z projektu

ŁĄCZY SZKIC NR 4

Nazwa lub symbol obiektu			Gościcino ul. Wiosenna		Pomiar powykonawczy kanalizacji sanitarnej
	Data	Nazwisko i imię (wykonawcy)			Rodzaj pracy
		podpis	Województwo: pomorskie		
Pomierzył	01.03.2024r.	Przemysław Bogdan	Powiat: wejherowski		Nazwa instytucji wykonującej pomiar
Skartował			221510.2.Wejherowo	GD.6640.7202.2023	
			Jednostka ewidencyjna:	Identyfikator zgłoszenia:	
Wykreślił			0004 Gościcino	3	
			Okręg ewidencyjny:	Szkieł pomiarowy	
Sprawdził	04.03.2024r.	Witold Jereczek upr. nr 22530	139/16, 140/1	6.226.22.171.1, 6.226.22.17.1.3	
			Działka ewidencyjna:	Gadka mapy:	

80r. —