



# ZAKŁAD WODOCIĄGÓW I KANALIZACJI

Spółka z o.o.

86-100 Świecie, ul. Parkowa 3

L. dz. ZWiK. 2842/21

Świecie 03.12.2021 r.

*Przedkłożono  
do 30.12.2025 r.  
z up. Zarządu Spółki  
Inż. Lech Bednarek*

**M STUDIO**  
**Maciej Wojnowski**  
**ul. Gen. W. Sikorskiego 1/17C**  
**86-100 Świecie**

## UZGODNIENIE Nr 116/2021

Przedłożony projekt „Budowa pieszo-jezdni na osiedlu domków letniskowych w Sulnówku.” uzgadnia się na poniższych warunkach:














1. Na przedłożonym geodezyjnym planie sytuacyjno-wysokościowym sieć wodociągową istniejącą oraz kanalizację sanitarną istniejącą wraz z przyłączami naniesiono orientacyjnie. Dopuszcza się istnienie na planie uzbrojenia wodociągowego nie zainwentaryzowanego. Dokładny przebieg sieci wod-kan. wraz z przyłączami należy uzyskać na podstawie przekopów kontrolnych lub bezpośrednio od właścicieli poszczególnych działek z zakresu zadania.
2. W strefie sieci wodociągowej i kanalizacji sanitarnych dopuszcza się prowadzenie robót ziemnych tylko sposobem ręcznym.
3. Zachować wymagane prawem odległości w pionie i poziomie od istniejącego przyłącza wodociągowego i kanalizacji sanitarnej. Kolizje, zbliżenia i skrzyżowania z naszym uzbrojeniem rozwiązać w ramach nadzoru autorskiego, opierając się na aktualnie obowiązujących normach i przepisach. Wykonanie powyższego należy bezwzględnie przed zasypaniem zgłosić w ZWiK Świecie.
4. Po rozwiązaniu kolizji dokonać bezpośredniej inwentaryzacji geodezyjnej, którą przed odbiorem technicznym należy przekazać nieodpłatnie do ZWiK w Świeciu.
5. Zgłoszenie o terminie rozpoczęcia robót należy dokonać z czternastodniowym wyprzedzeniem.
6. Rzędne ustawienia skrzynek, włączów studni, armatury wod-kan. dostosować do poziomu utworzonej nawierzchni.
7. Wszystkie czynności gestora sieci wod-kan., wykonywane na rzecz lub pisemne zlecenie inwestora zadania, będą realizowane odpłatnie.
8. Zobowiązuje się inwestora budowlanego obiektu i wykonawcę robót do prowadzenia prac wykluczających możliwość powstania awarii oraz:
  - pokrycia kosztów usunięcia ewentualnej awarii lub uszkodzeń sieci wodociągowej i kanalizacyjnej wynikłych na skutek prowadzonych robót budowlanych oraz związanych z tym okresowych przerw w dostawie wody i odbioru ścieków do odbiorców,
  - zwrócenia szczególnej uwagi na znajdujące się elementy sieci wod-kan. takie jak: włązy, skrzynki zasuw a w szczególności trzpienie teleskopowe posadowione w strefie prowadzonych prac, będące własnością ZWiK w Świeciu.
9. Po wykonaniu przedmiotowego zadania wszelkie uzbrojenie wod-kan. podlega odbiorowi przez ZWiK w Świeciu.

Okres ważności niniejszego uzgodnienia wynosi 2 lata od daty jego wystawienia.

Z poważaniem


*Lech Bednarek*  
Inż. Lech Bednarek

### LEGENDA:

	Nawierzchnia jezdni z betonowej kostki brukowej (szara)
	Nawierzchnia dojeżdż do furtek z betonowej kostki brukowej (szara)
	Nawierzchnia zjazdów z betonowej kostki brukowej (kolor)
	Istniejąca nawierzchnia zjazdu z kostki do regulacji wysokościowej (wraz z uzupełnieniem podbudowy)
	Pobocze z kruszywa łamanego stabilizowanego mechanicznie
	Zieleń
	Projektowana oś
	Projektowany krawężnik betonowy najazdowy 15x22cm
	Projektowany krawężnik betonowy 12x25 cm
	Projektowane obrzeże betonowe 8x30 cm
	Projektowane krawędzie pobocza
	Projektowana rura osłonowa dwudzielna (sieć elektroenergetyczna)
	Istniejąca sieć elektroenergetyczna
	Istniejąca sieć kanalizacji sanitarnej
	Istniejąca sieć wodociągowa
	Granica działki
	Linia rozgraniczająca teren inwestycji

Jednostka projektowa:		Zamawiający:	
 <b>M STUDIO</b> Maciej Wojnowski ul. Gen. Władysława Sikorskiego 1/17c 86-100 Świecie		Gmina Świecie ul. Wojska Polskiego 124 86-100 Świecie	
Stadium:			
<b>Projekt Budowlany</b>			
Temat:			
Budowa pieszo-jezdni na osiedlu domków letniskowych w Sulnówku			
Branża:			
DROGOWA			
Tytuł rysunku:			
Legenda do planu sytuacyjnego			
<b>ZESPÓŁ PROJEKTOWY</b>			
Funkcja	Imię i Nazwisko	Numer uprawnień	Podpis
PROJEKTANT branża drogowa	mgr Inż. Maciej Wojnowski	KUP/0118/PWOD/11 w specjalności drogowej	
data	nr rys.	element PB	Tom
<b>11.2021</b>	<b>2.</b>	<b>PAB</b>	-




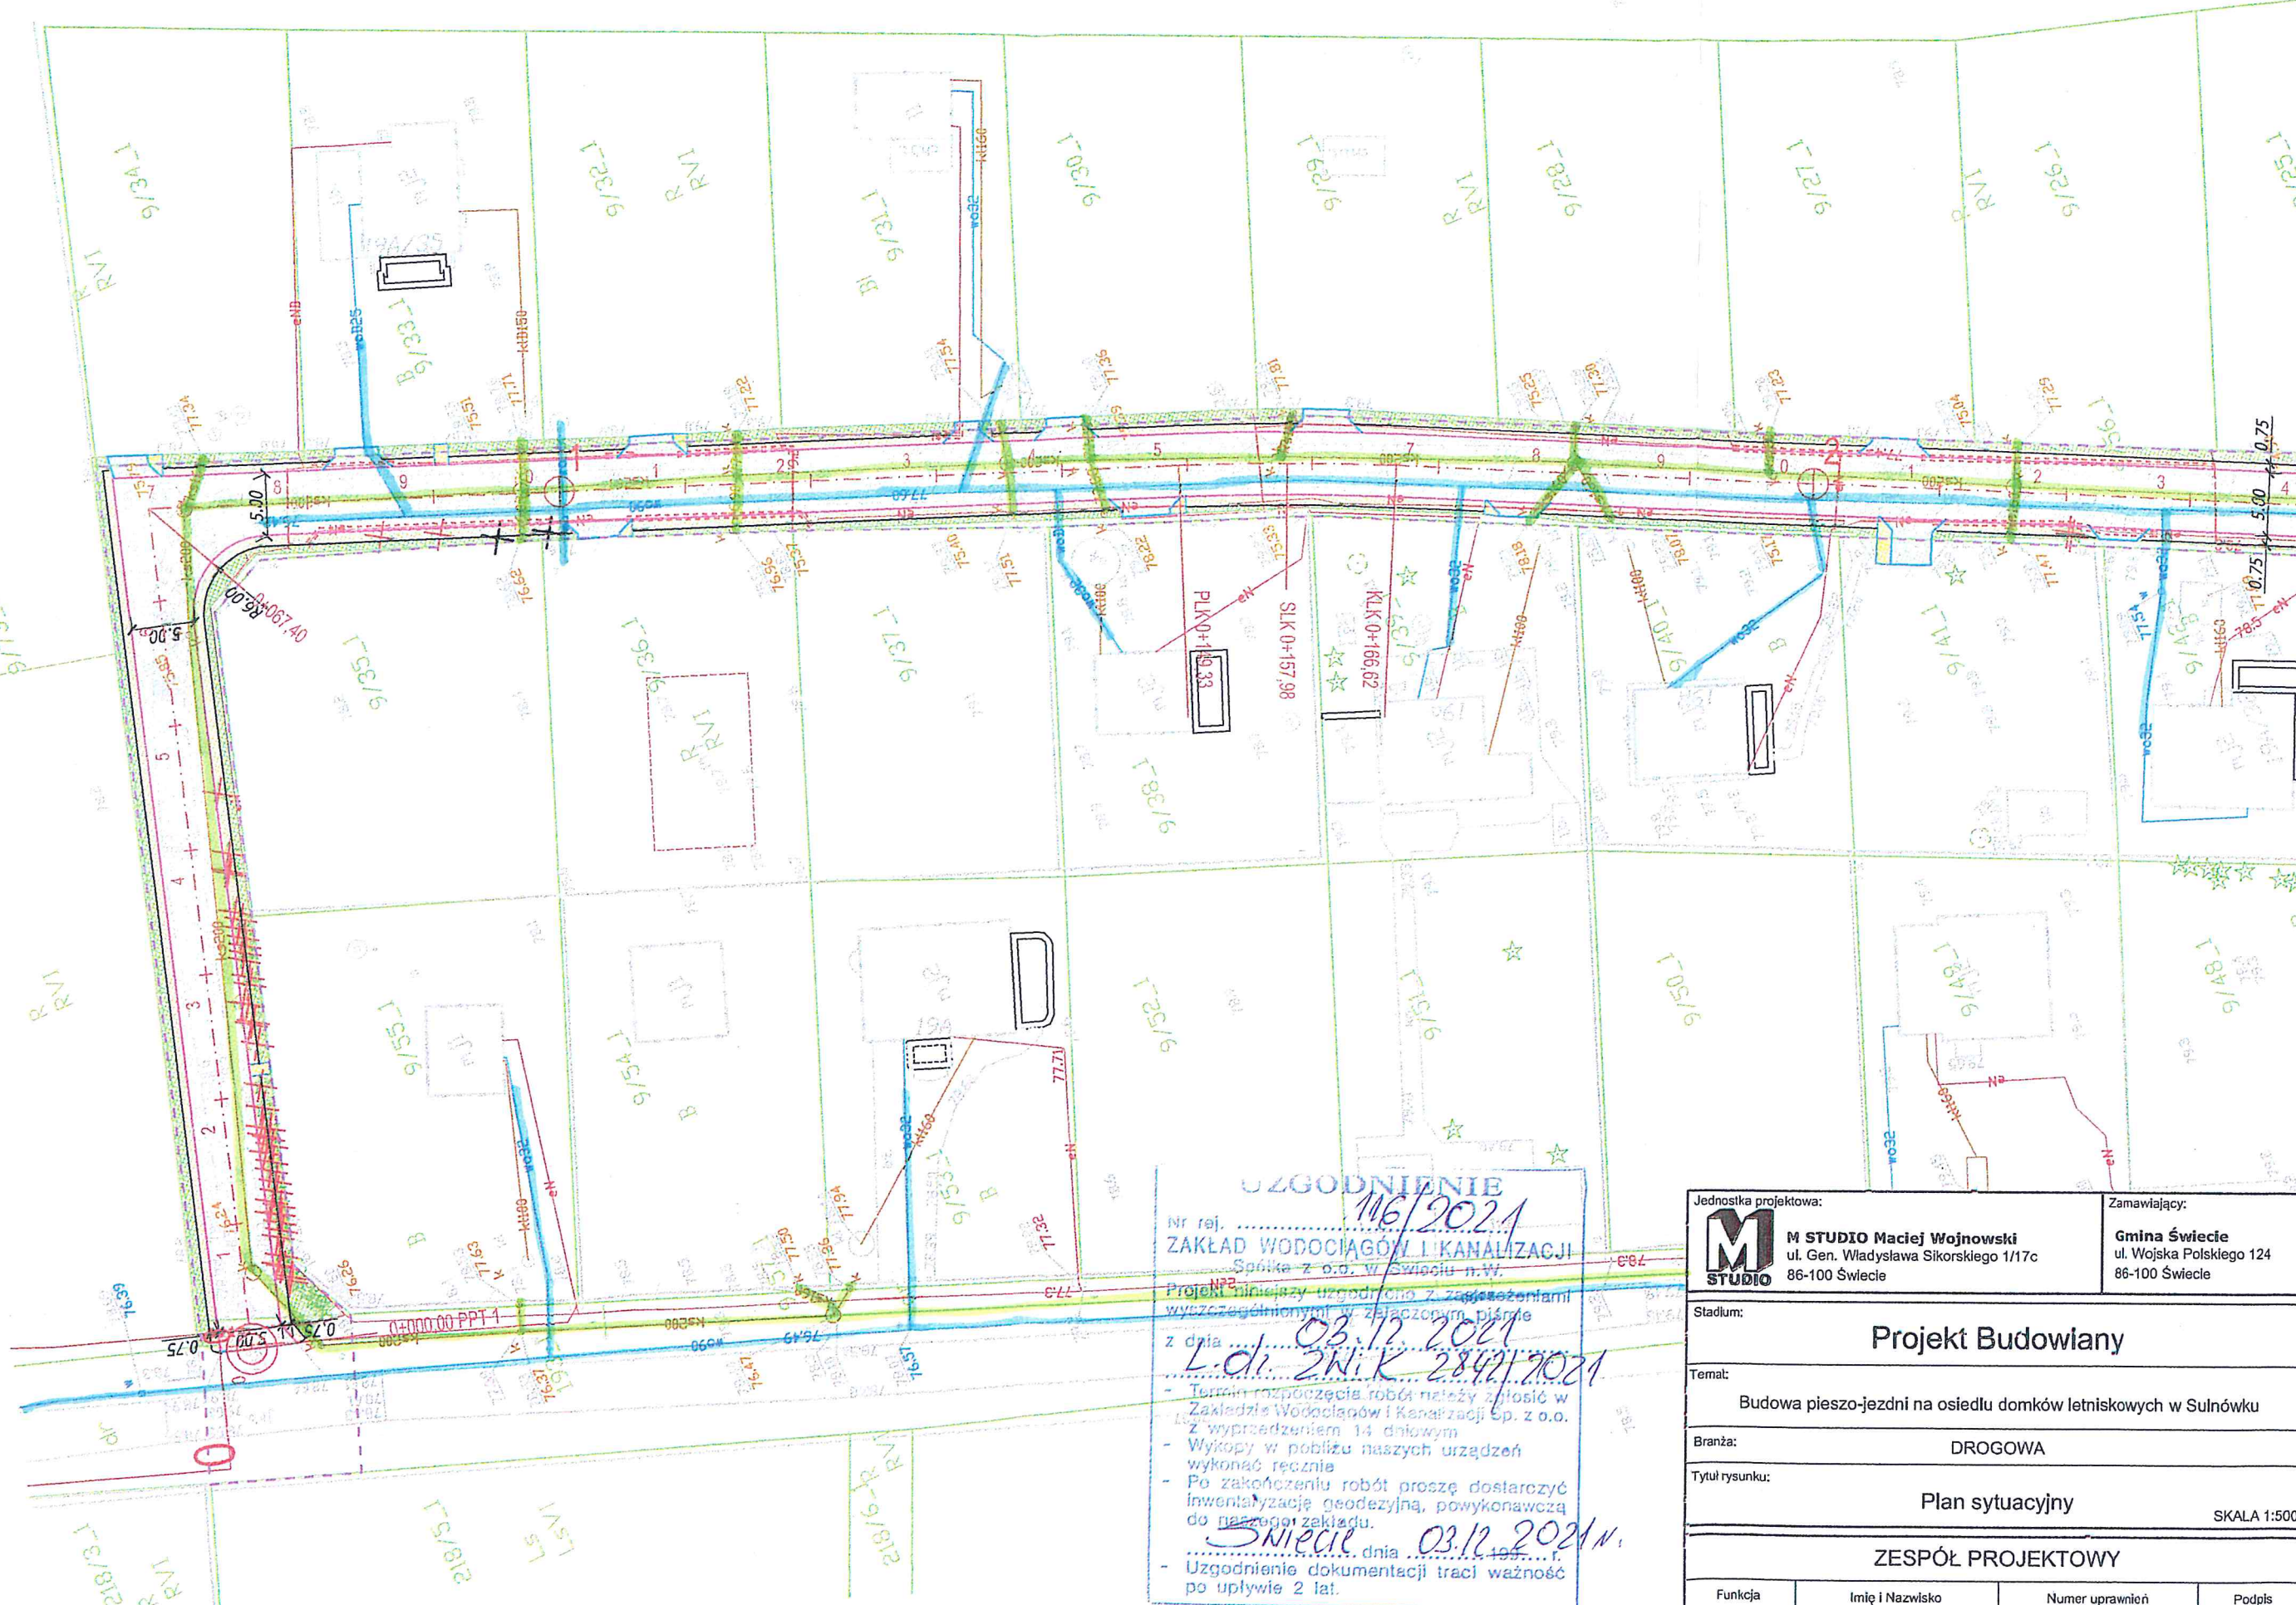

**UZGODNIENIE**  
Nr rej. ....  
**ZAKŁAD WODOCIĄGÓW I KANALIZACJI**  
Spółka z o.o. w Świecie n.W.  
Projekt niniejszy uzgodnił z zastrzeżeniami  
wyszczególnionymi w załączonym piśmie  
z dnia 03.12.2021  
L.dz. 2842/2021  
- Termin rozpoczęcia robót należy zgłosić w  
Zakładzie Wodociągów i Kanalizacji Sp. z o.o.  
z wyprzedzeniem 14 dniowym  
- Wykopy w pobliżu naszych urządzeń  
wykonać ręcznie  
- Po zakończeniu robót proszę dostarczyć  
inwentaryzację geodezyjną, powykonawczą  
do naszego zakładu.  
Świecie 03.12.2021 r.  
.....  
- Uzgodnienie dokumentacji traci ważność  
po upływie 2 lat.

Jednostka projektowa:		Zamawiający:	
<b>M STUDIO</b> M STUDIO Maciej Wojnowski ul. Gen. Władysława Sikorskiego 1/17c 86-100 Świecie		Gmina Świecie ul. Wojska Polskiego 124 86-100 Świecie	
Stadium: <b>Projekt Budowlany</b>			
Temat: Budowa pieszo-jezdni na osiedlu domków letniskowych w Sulnówku			
Branża: DROGOWA			
Tytuł rysunku: Plan sytuacyjny SKALA 1:500			
ZESPÓŁ PROJEKTOWY			
Funkcja	Imię i Nazwisko	Numer uprawnień	Podpis
PROJEKTANT branża drogowa	mgr inż. Maciej Wojnowski	KUP/0118/PWOD/11 w specjalności drogowej	<i>M. Wojnowski</i>
data	nr rys.	element PB	Tom
11.2021	2.1	PAB	-



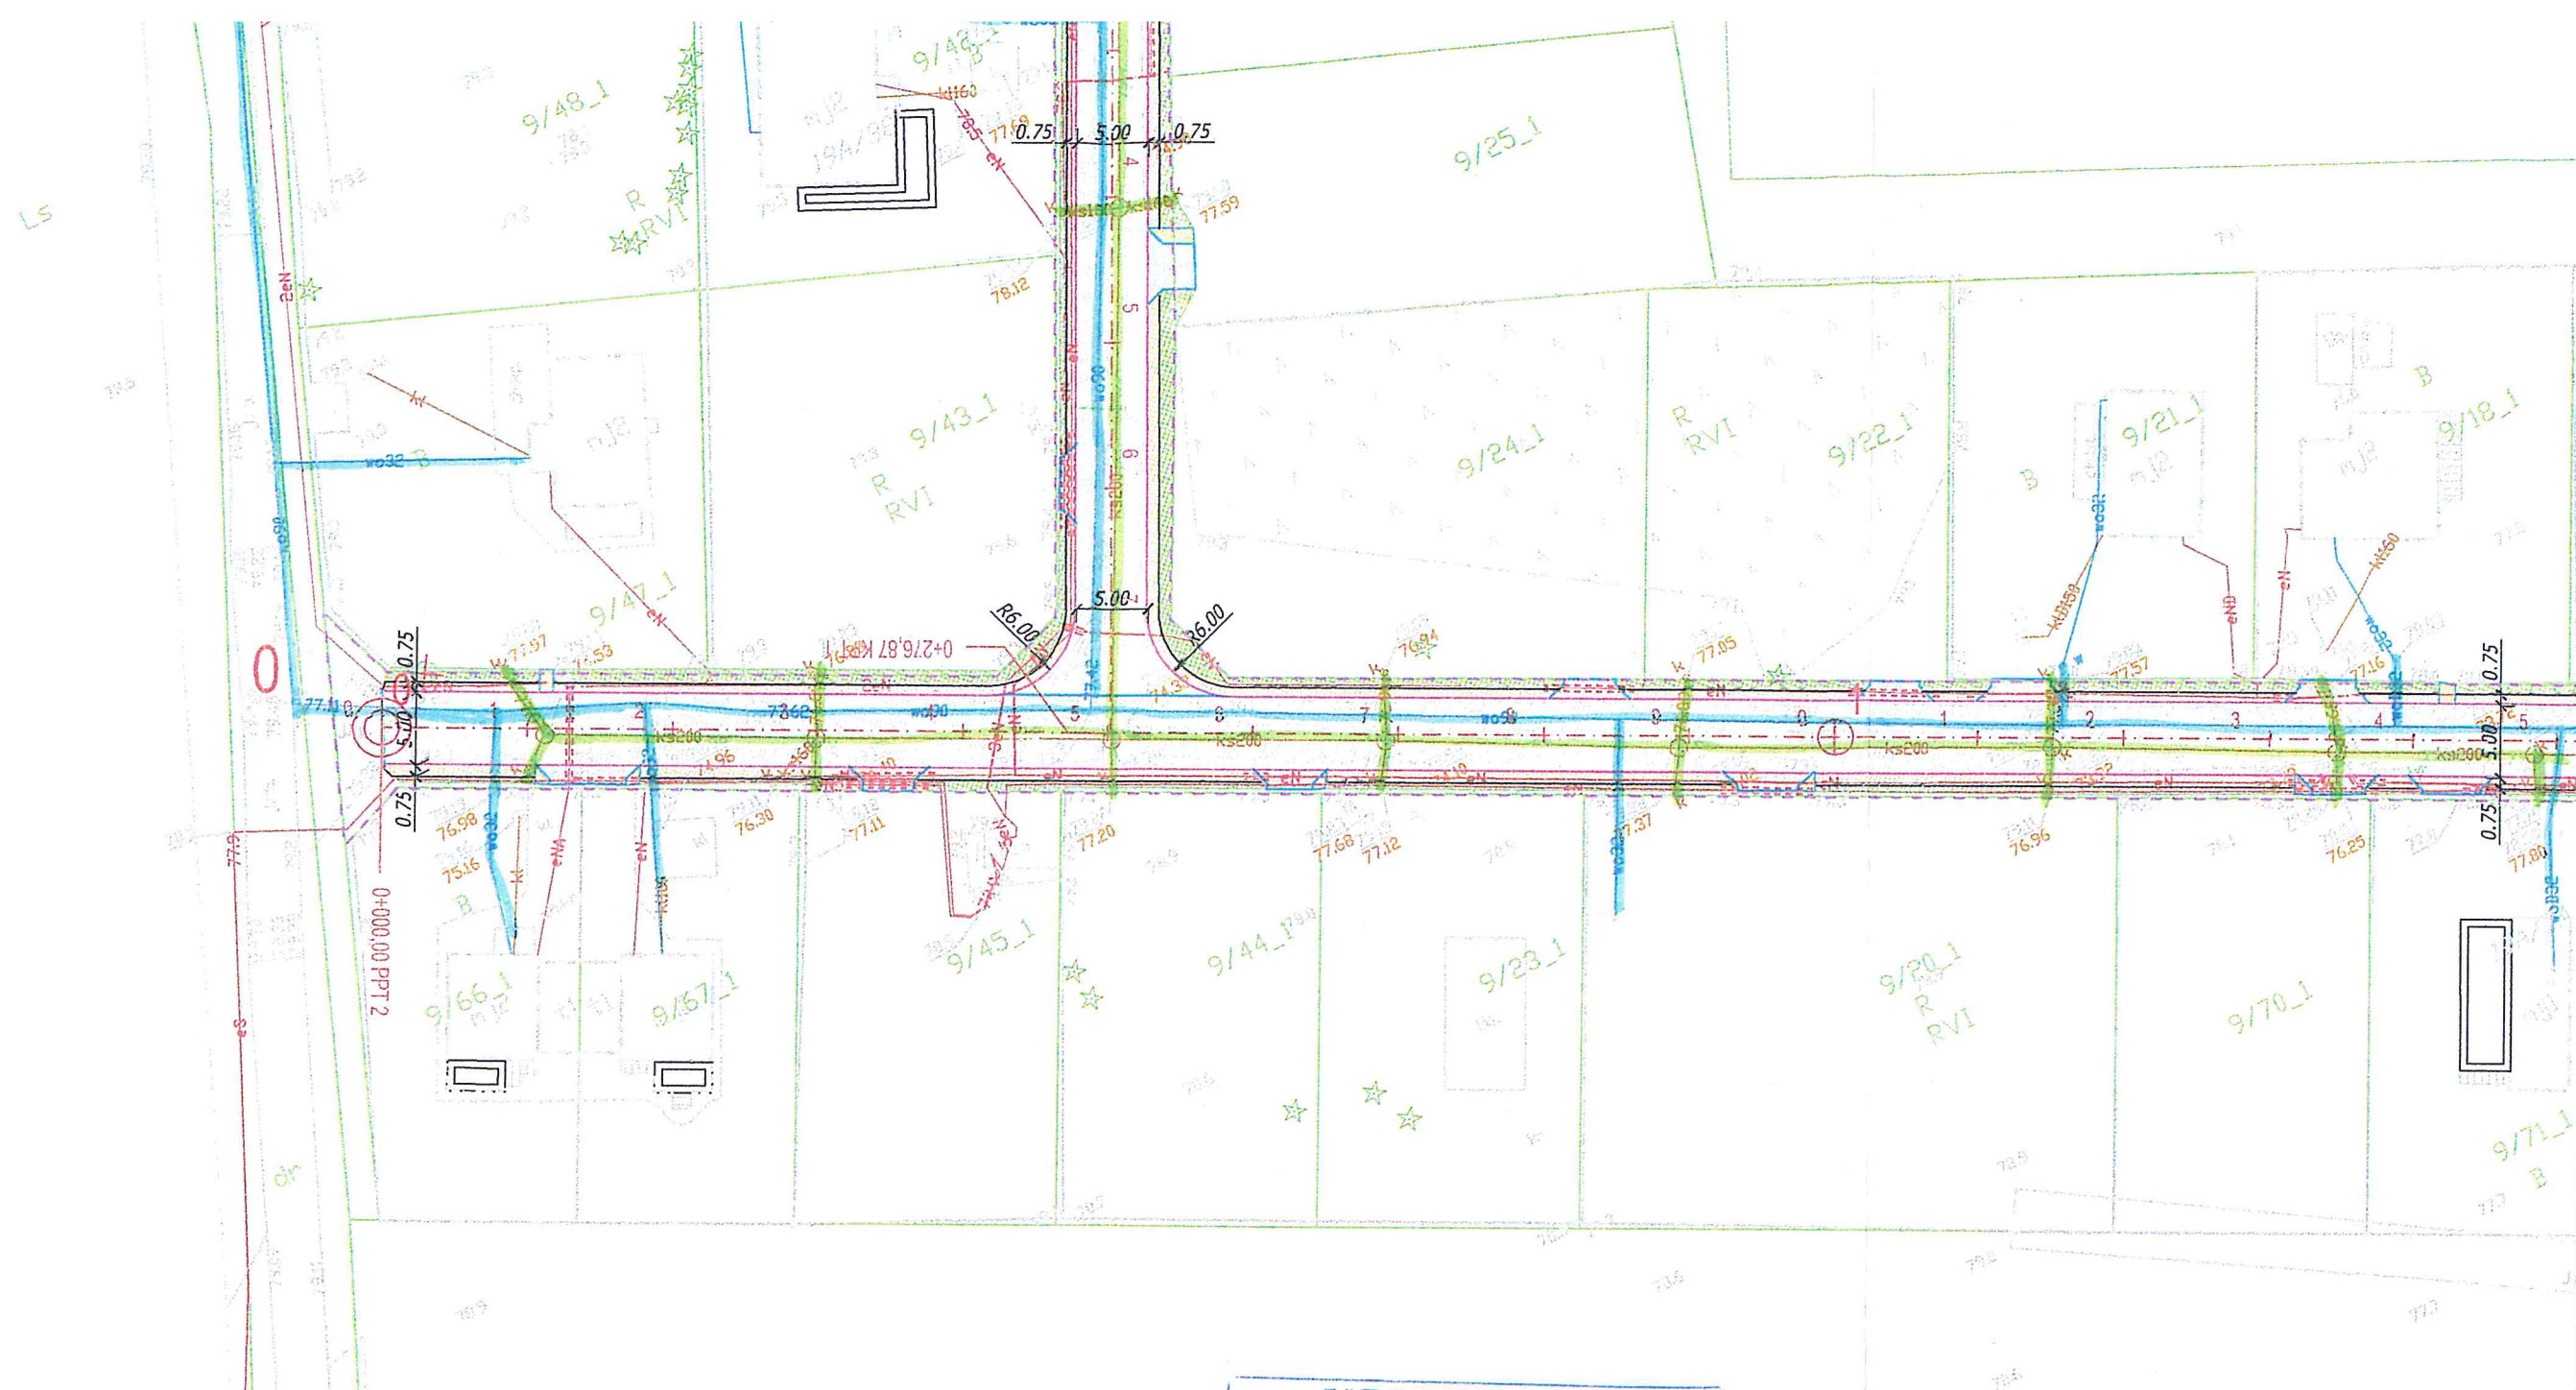

**UZGODNIENIE**

Nr rej. .... 116/2021

**ZAKŁAD WODOCIĄGÓW I KANALIZACJI**  
Spółka z o.o. w Świecie n.w.

Projekt niniejszy uzgodniono z zastrzeżeniami  
wyszczególnionymi w załączonym piśmie

z dnia .... 03.12.2021 r.

L.dz. .... 2416/2021 r.

Termin rozpoczęcia robót należy zgłosić w  
Zakładzie Wodociągów i Kanalizacji Sp. z o.o.  
z wyprzedzeniem 14 dniowym

Wykopy w pobliżu naszych urządzeń  
wykonać ręcznie

Po zakończeniu robót proszę dostarczyć  
inwentaryzację geodezyjną, powykonawczą  
do naszego zakładu.


Świecie, dnia .... 03.12.2021 r.

Uzgodnienie dokumentacji traci ważność  
po upływie 2 lat.

*[Signature]*  
mgr inż. Andrzej Budy...

Jednostka projektowa:		Zamawiający:	
 <b>M STUDIO</b> Maciej Wojnowski ul. Gen. Władysława Sikorskiego 1/17c 86-100 Świecie		<b>Gmina Świecie</b> ul. Wojska Polskiego 124 86-100 Świecie	
Stadium:			
<b>Projekt Budowlany</b>			
Temat:			
Budowa pieszo-jezdni na osiedlu domków letniskowych w Sulnówku			
Branża:			
DROGOWA			
Tytuł rysunku:			
Plan sytuacyjny			
SKALA 1:500			
ZESPÓŁ PROJEKTOWY			
Funkcja	Imię i Nazwisko	Numer uprawnień	Podpis
PROJEKTANT branża drogowa	mgr inż. Maciej Wojnowski	KUP/0118/PWOD/11 w specjalności drogowej	<i>[Signature]</i>
data	nr rys.	element PB	Tom
11.2021	2.2	<b>PAB</b>	-



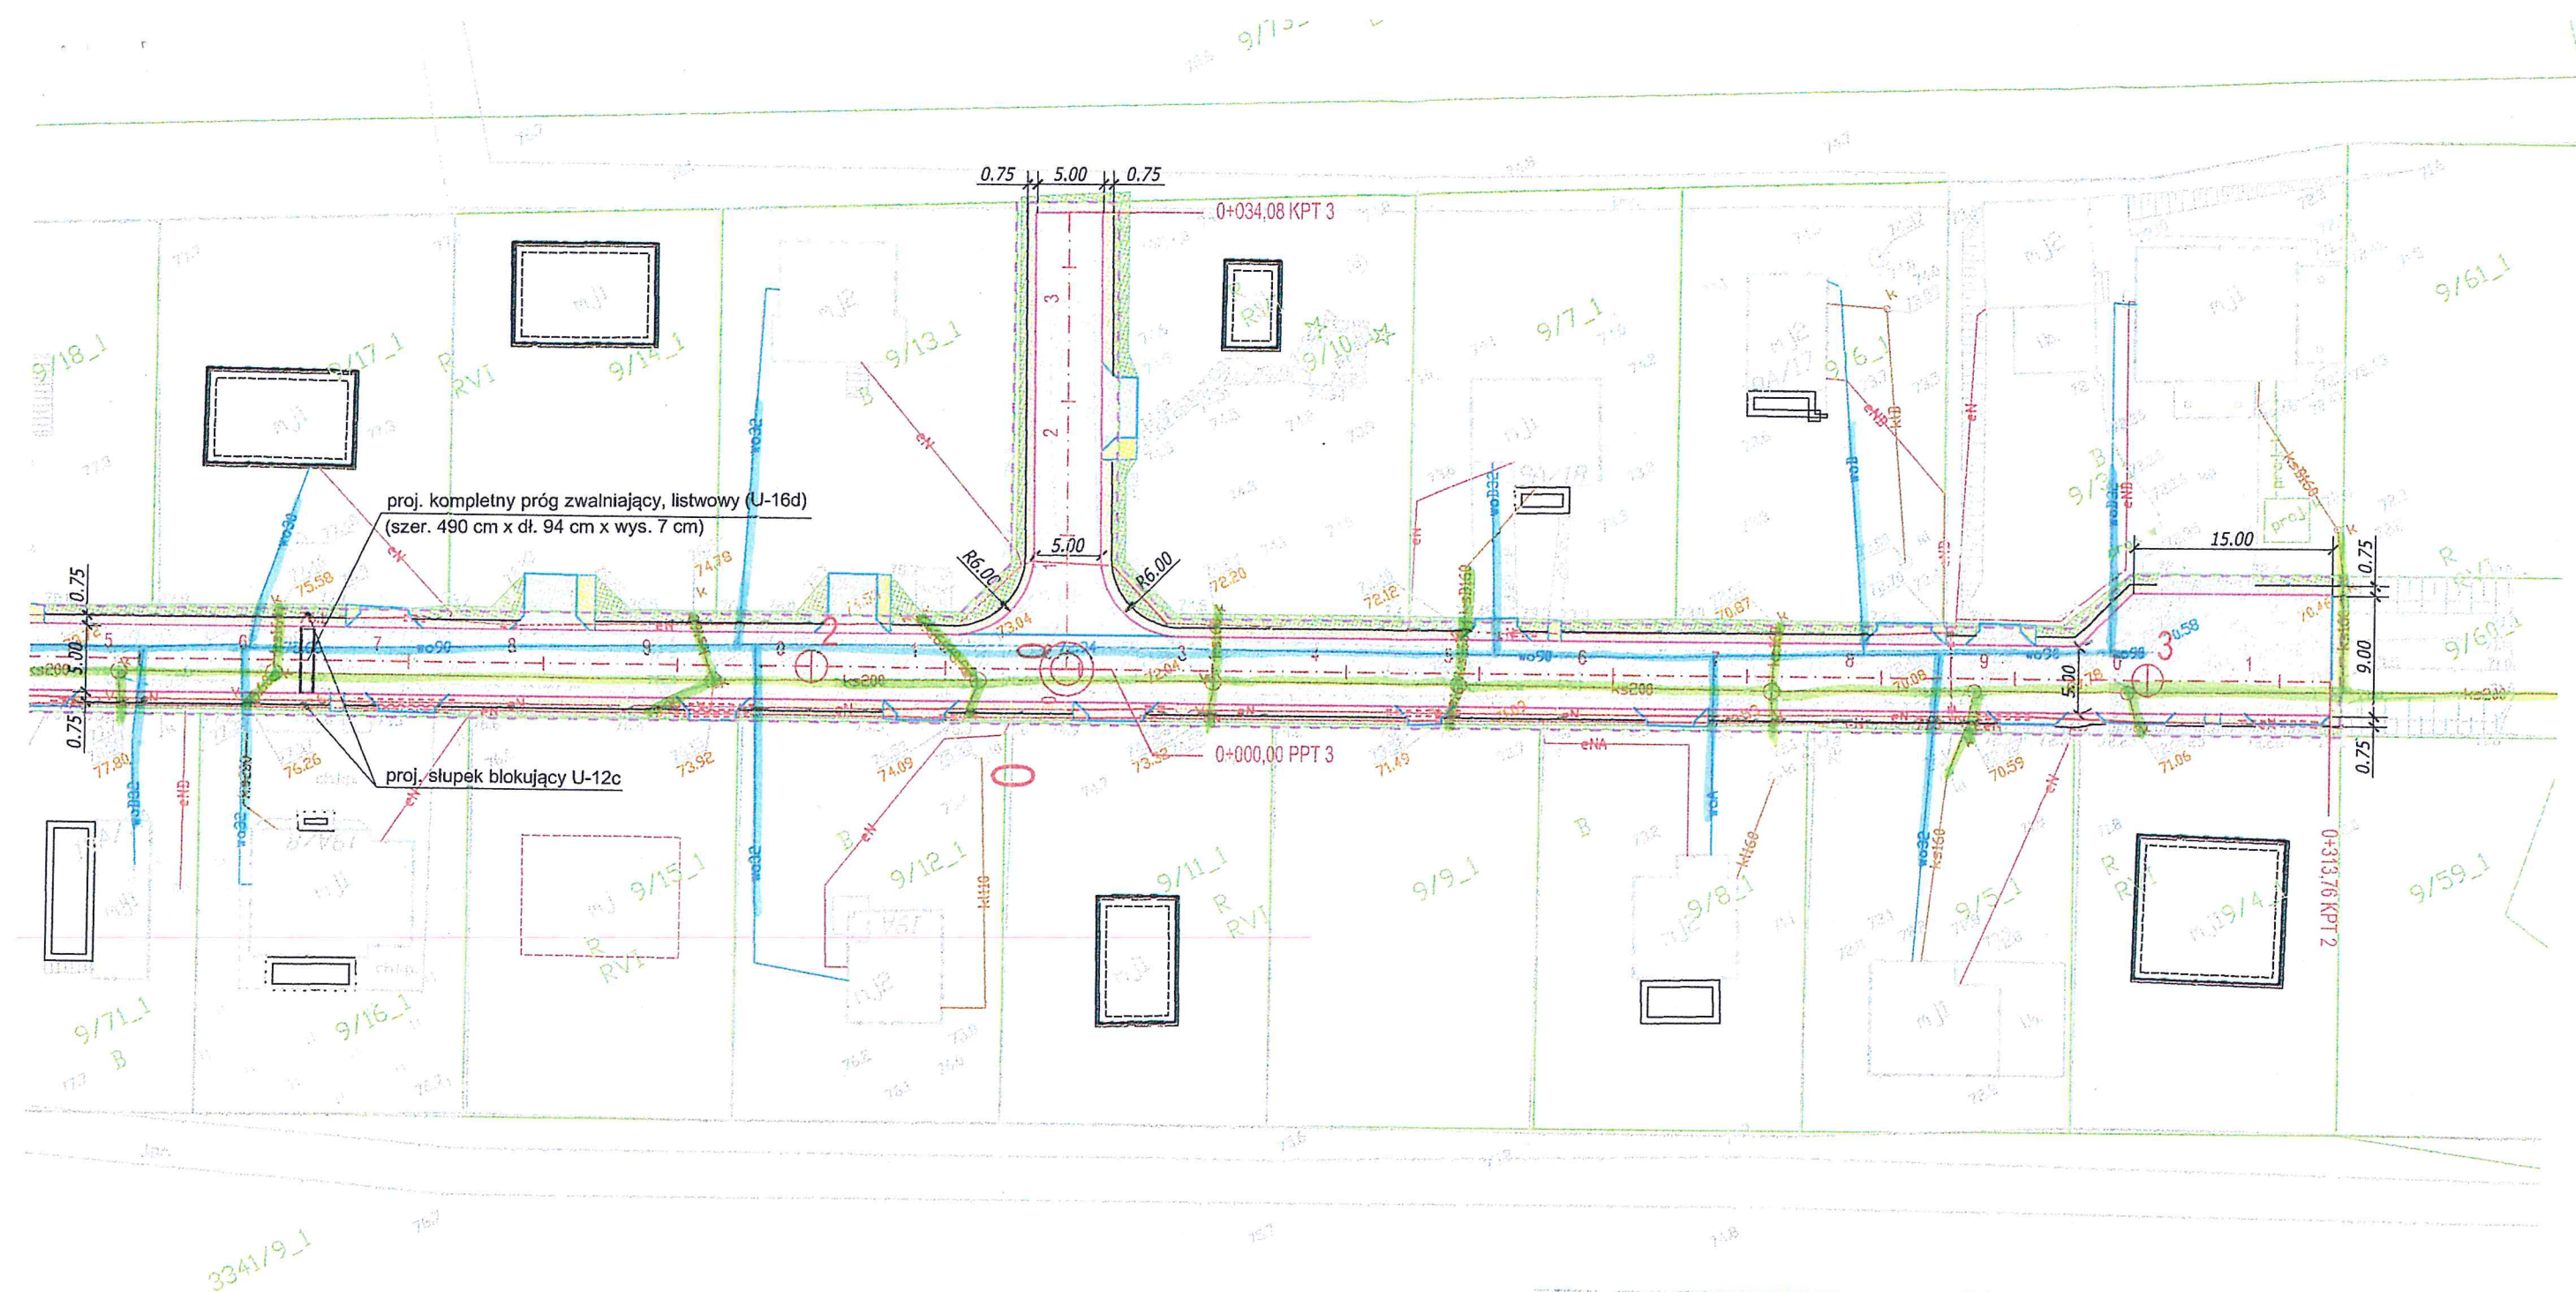

**UZGODNIENIE**

Nr rej. 116/21

**ZAKŁAD WODOCIĄGÓW I KANALIZACJI**  
Spółka z o.o. w Świecie n.W.

Projekt niniejszy uzgodniono z zastrzeżeniami wyszczególnionymi w załączonym piśmie z dnia 03.12.2021 L.d. 21612842/2021

- Termin rozpoczęcia robót należy zgłosić w Zakładzie Wodociągów i Kanalizacji Sp. z o.o. z wyprzedzeniem 14 dniowym
- Wykopy w pobliżu naszych urządzeń wykonać ręcznie
- Po zakończeniu robót proszę dostarczyć inwentaryzację geodezyjną, powykonawczą do naszego zakładu.
- Uzgodnienie dokumentacji traci ważność po upływie 2 lat.

Świecie dnia 16.12.2021

*[Signature]*  
inż. Jacek Boduracki

Jednostka projektowa:		Zamawiający:	
<b>M STUDIO</b> <b>M STUDIO Maciej Wojnowski</b> ul. Gen. Władysława Sikorskiego 1/17c 86-100 Świecie		<b>Gmina Świecie</b> ul. Wojska Polskiego 124 86-100 Świecie	
Stadium:			
<b>Projekt Budowlany</b>			
Temat:			
Budowa pieszo-jezdni na osiedlu domków letniskowych w Sulnówku			
Branża:			
DROGOWA			
Tytuł rysunku:			
Plan sytuacyjny			
SKALA 1:500			
ZESPÓŁ PROJEKTOWY			
Funkcja	Imię i Nazwisko	Numer uprawnień	Podpis
PROJEKTANT branża drogowa	mgr inż. Maciej Wojnowski	KUP/0118/PWOD/11 w specjalności drogowej	<i>[Signature]</i>
data	nr rys.	element PB	Tom
11.2021	2.3	PAB	-