



OZNACZENIA PRZEKROJU B'-B'

| | |
|----|---|
| T1 | - tapeta wodoodporna, kolor żółto-piaskowy, wzór <i>floralny</i> |
| T2 | - tapeta wodoodporna, kolor kremowo-żółty, wzór <i>arabski</i> |
| T8 | - tapeta wodoodporna, kolor kremowo-żółty, wzór <i>arabski</i> |
| M1 | - tynk cem. kat. III + malowanie ścian na kolor rudo-brązowy |
| M2 | - tynk cem. kat. III + malowanie ścian na kolor żółto-piaskowy |
| G4 | - obłożenie wielokolorowymi płytkami glazury ścianki barierek z strony hallu głównego - wg. rysunku szczegółowego |

2 - sufit podw. modułowy 60x60cm

rysunkiem drewna, rozbudowana w formie portalu 170x270cm
Op8 - opaska drzwiowa z płyt hpl w kolorze ciemnobrązowym, z
rysunkiem drewna, rozbudowana w formie portalu 170x300cm
Op9, Op9* - opaska z płytek ceramicznych w kolorze turkusowym, kobałto
D12 - drzwi istn. stalowe ppoż. 100x205cm malowane na kolor ścian
D13 - drzwi istn. stalowe ppoż. 190x205cm malowane na kolor ścian

C1 - cokół z płytek 15x30cm, kolor rudo-brązowy
C1A - cokół z płytek 15x30cm, kolor ochra
C2 - cokół z listwy ozdobnej wys. 7,6cm
C3 - cokół 14,8x30,1cm
C4 - cokół z płytek trójkątnych 16,5x33cm
C5 - cokół z płytek ciekłych 15x30cm
C6 - cokół ułagany ręcznie, wg. technologi Artbaton (jak cokół w warunkach naturalnych)

[illegible]

temat:

WYKONANIE ROBÓT BUDOWLANYCH ZWIĄZANYCH Z ADAPTACJĄ STREFY SPA NA STREFĘ SAUN NA POZIOMIE -1, W KOMPLEKSIE SPORTOWO - REKREACYJNYM TERMY MALTAŃSKIE NA TERENIE NIERUCHOMOŚCI PRZY UL. TERMALNEJ W POZNANIU (DZIAŁKA NR 1/27, ARKUSZ 07, OBRĘB KOMANDORIA)

adres:
POWIAT POZNAŃ
JEDNOSTKA EWIDENCYJNA POZNAŃ
OBREB KOMANDORIA
DZIAŁKI EWIDENCYJNA NR: 306401_1.0003.AR_07.1/27

generalny projektant:
WWJA - WOJTYS WÓJTOWICZ JAKUBOWSKI ARCHITEKCI
ul. Kryswiewicza 5/9, 61-825 Poznań
KRS 0000854860, REGION: 362921448, NIP 781-191-7931
tel.: +48 696 026 307, tel.: +48 696 425 502, tel.: +48 603 912 089
www.wwja.pl biuro@wwja.pl

inwestor:

TERMY MALTAŃSKIE SP. Z O.O. Z SIEDZIBĄ W POZNANIU

ul. Termalna 1, 61-028 Poznań

KRS: 0000114386, REGION: 634355755, NIP: 7781401096

reprezentacja: Jerzy Kręglewski - Prezes Zarządu

os. do koordynacji ze strony inwestora: Lucyna Domańska tel. +48 607 291 070

DOKUMENTACJĘ, TJ. RYSUNEK JAK I LEGENDĘ, ROZPATRYWAĆ ŁĄCZNIE Z DOKUMENTACJĄ
POWYKONAWCZĄ, DOSTĘPNĄ U INWESTORA.

SCHEMAT LOKALIZAC


| | | |
|--------------------|--|---------|
| zespół projektowy: | | podpis: |
| projektował: | SZYMON WUJTOWICZ, MGR INŻ. ARCH. | |
| nr uprawnień: | 78/SŁOK/22/01611 | |
| sprawdzał: | WOJCIECH JAKUBOWSKI, MGR INŻ. ARCH. | |
| nr uprawnień: | MPOIA/053/2013 | |
| opracowywał: | ALICJA ARTEMISKA, MGR INŻ. ARCH. | |
| opracowała: | GABRIELA JASZEWSKA, MGR INŻ. ARCH. | |
| opracowali: | — | |
| konsepcja: | GABRIELA JASZEWSKA, MGR INŻ. ARCH. ALICJA ARTEMISKA, MGR INŻ. ARCH. MARCN WUJTYŚ, MGR INŻ. ARCH. | |

nazwa rysunku.

PRZEKROJE AA I B'B'

| | | | |
|--|------------------|-----------------|---------|
| branża: | ARCHITEKTONICZNA | rozmiar linii: | 878x297 |
| forma: | | skala: | |
| INWENTARYZACJA WG DOKUMENTACJI POWYKONAWCZEJ | | | 1:100 |
| nr rysunku: | 108_IN_A_P_01 | indeks: | 100 |
| data: | 2024-09-23 | sekcja budynku: | |

Kopowanie, uzupełnianie, rozpowszechnianie niniejszej dokumentacji bez pisemnej zgody POSIADACZA PRAW AUTORSKICH jest zabronione. Dz. U. 24/1994, Art. 115-118.
No copying, utilisation and/or distribution w/o RIGHTS OWNER prior consent.

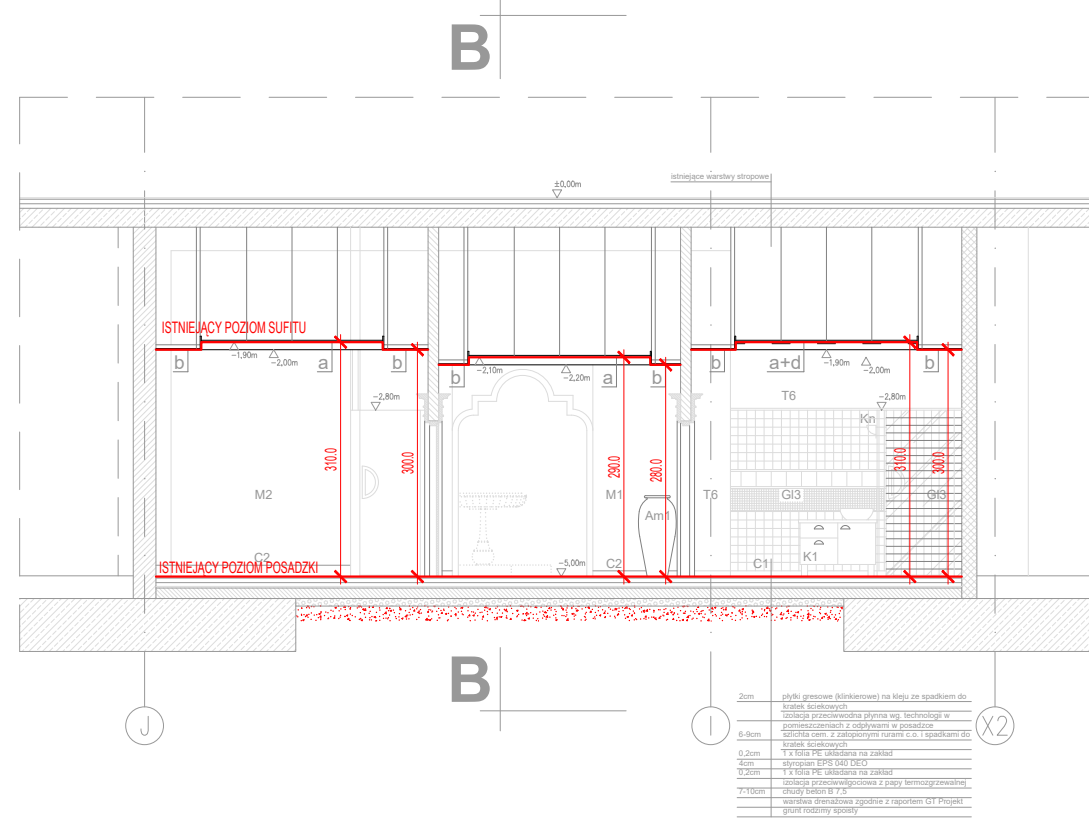





OZNACZENIA PRZEKROJU A-A

1 - komoda wolnostojąca z umywalką wys. 75 + 15cm, 100x60cm
2 - amfora lub dzban
3 - kinkiet hermetyczny z osłoną dekoracyjną ze szkła lub metalu z
stylu arabskim
4 - tapeta wodoodporna, kolor kremowo-żółty, wzór geometryczny
5 - tynk orn. kat. III + malowanie ścian na kolor rudo-lososowy lub
przeclerany
6 - tynk orn. kat. III + malowanie ścian na kolor żółto-ślaskowy
przeclerany
7 - glazura do wys. ~220cm kolorowa

- sufit podw. modułowy 60x60cm
- sufit podw. z płyt gipsowo-kartonowych
- ażurowe dekoracje podsufitowe z białego

- C1- cokol z płytek 15x30cm, kolor rudo-brązowy
- C1A- cokol z płytek 15x30cm, kolor ochra
- C2- cokol z listwy ozdobnej wys. 7,6cm
- C3- cokol 14,8x30,1cm
- C4- cokol z płytek trójkątnych 16,5x33cm
- C5- cokol z płytek ciętych 15x30cm
- C6- cokol utwardzony w technologii Artbeton jak cokol w saunach na parterze

-  - ściana betonowa
-  - ściana z bloczków Teknoamroblok
-  - ściana z bloczków wapienno-piaskowych
-  - stropy i fundamenty żelbetowe